

着工	2003. 8. 7	
竣工	2005. 12. 10	
監理		
施工		前田・五洋・神野特定建設工事共同企業体

本工事範囲

竣工図 意-10

日建設計

豊橋総合スポーツ公園  
プール棟 建築工事

配置図

意

- 10


NO. N - 010101 - B

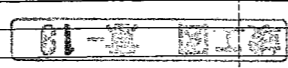
建築設計


プール棟 建築工事

19

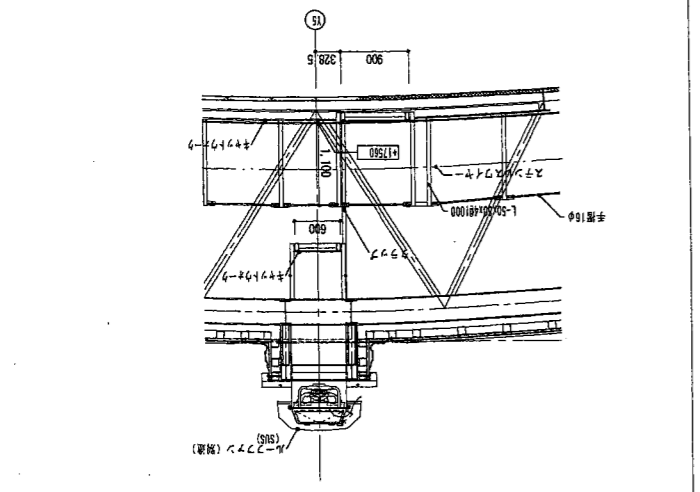


B-B' 詳細図

1/50

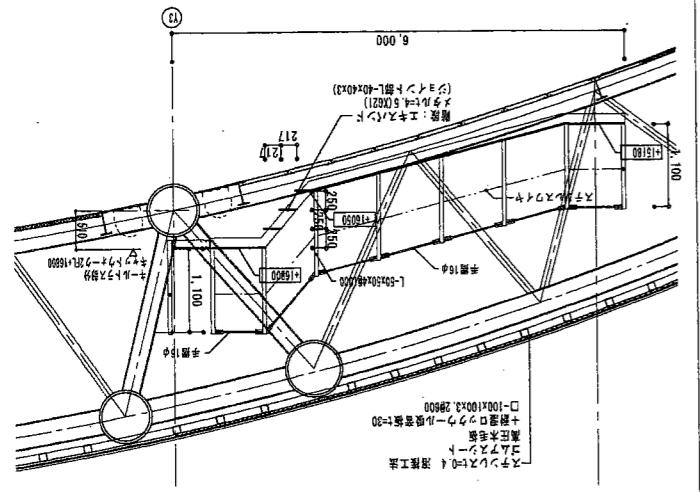


A-A' 詳細図

1/50

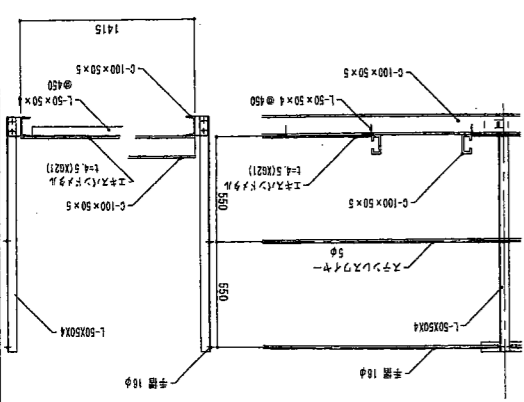


1/20

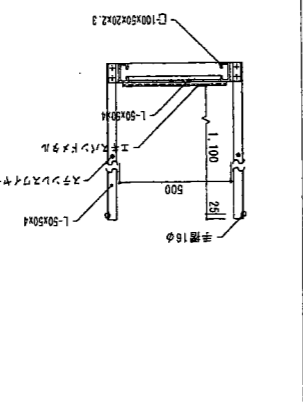

1/20

(基準)

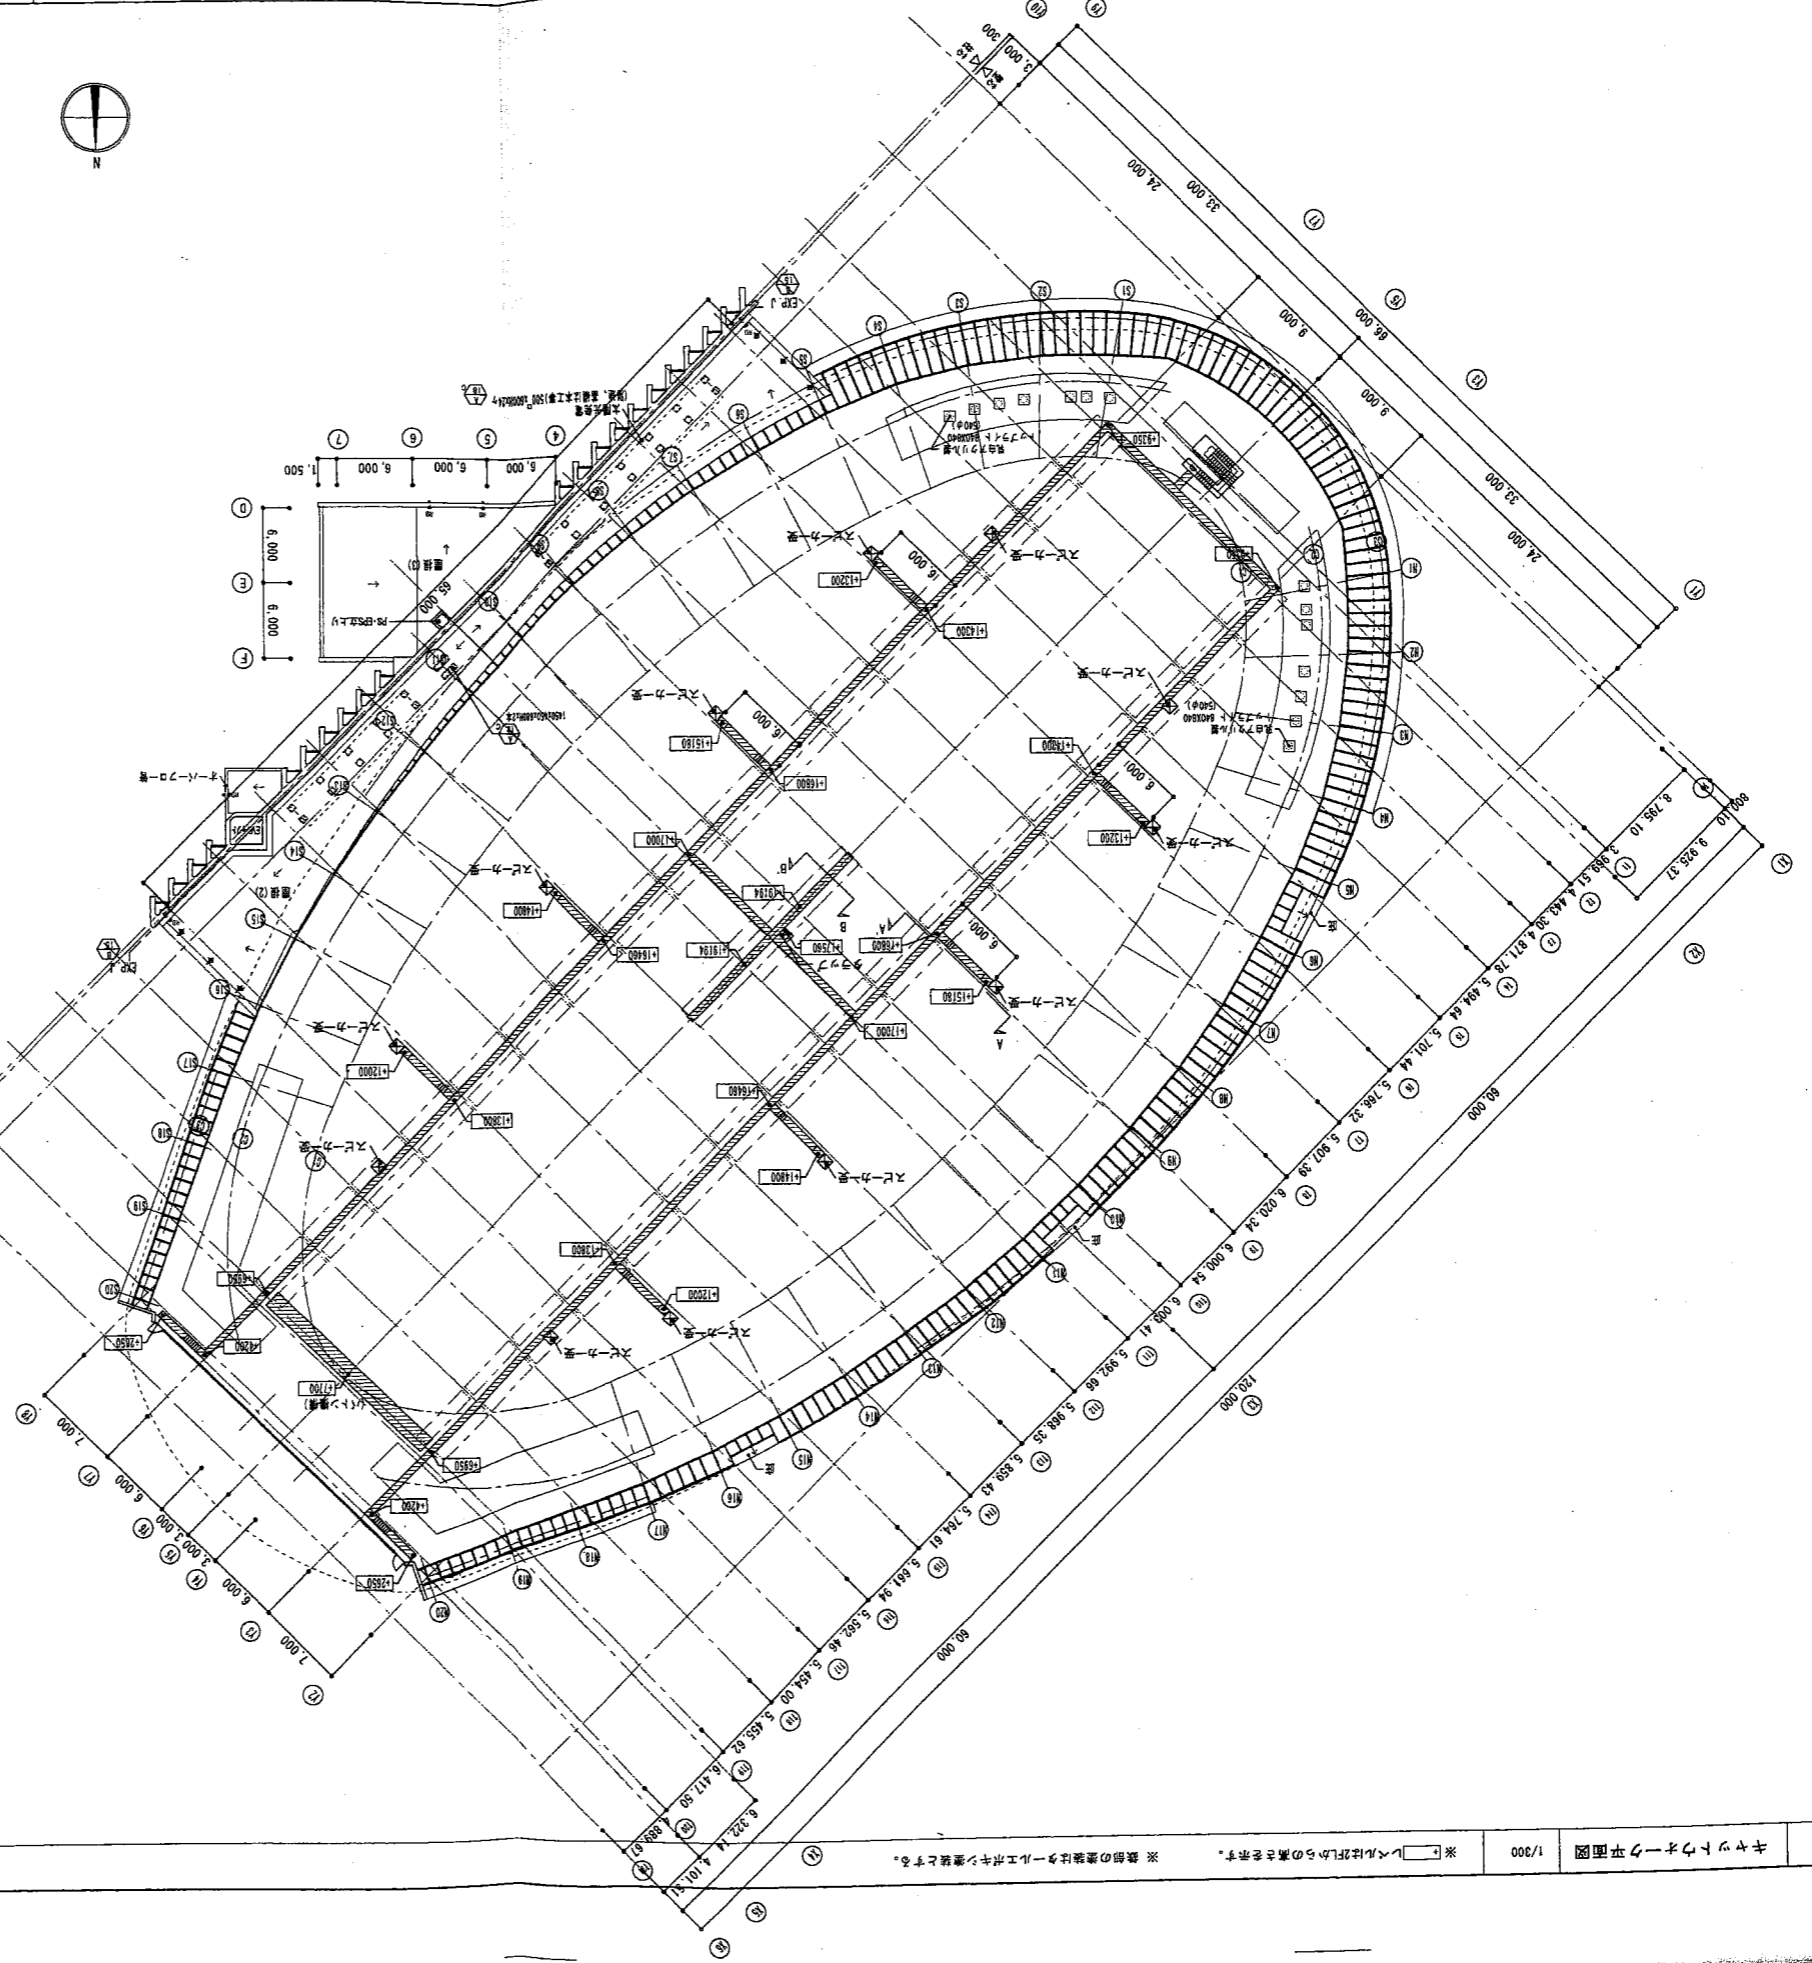

1/300

※ レベルは2FLからの高さです。  
※ 鉄部の基準はタール工キリ準拠とする。


竣工	2003. 8. 7
竣工	2003. 12. 10
竣工	2004. 9. 7
日建設計

豊橋総合スポーツ公園  

竣工図意-18

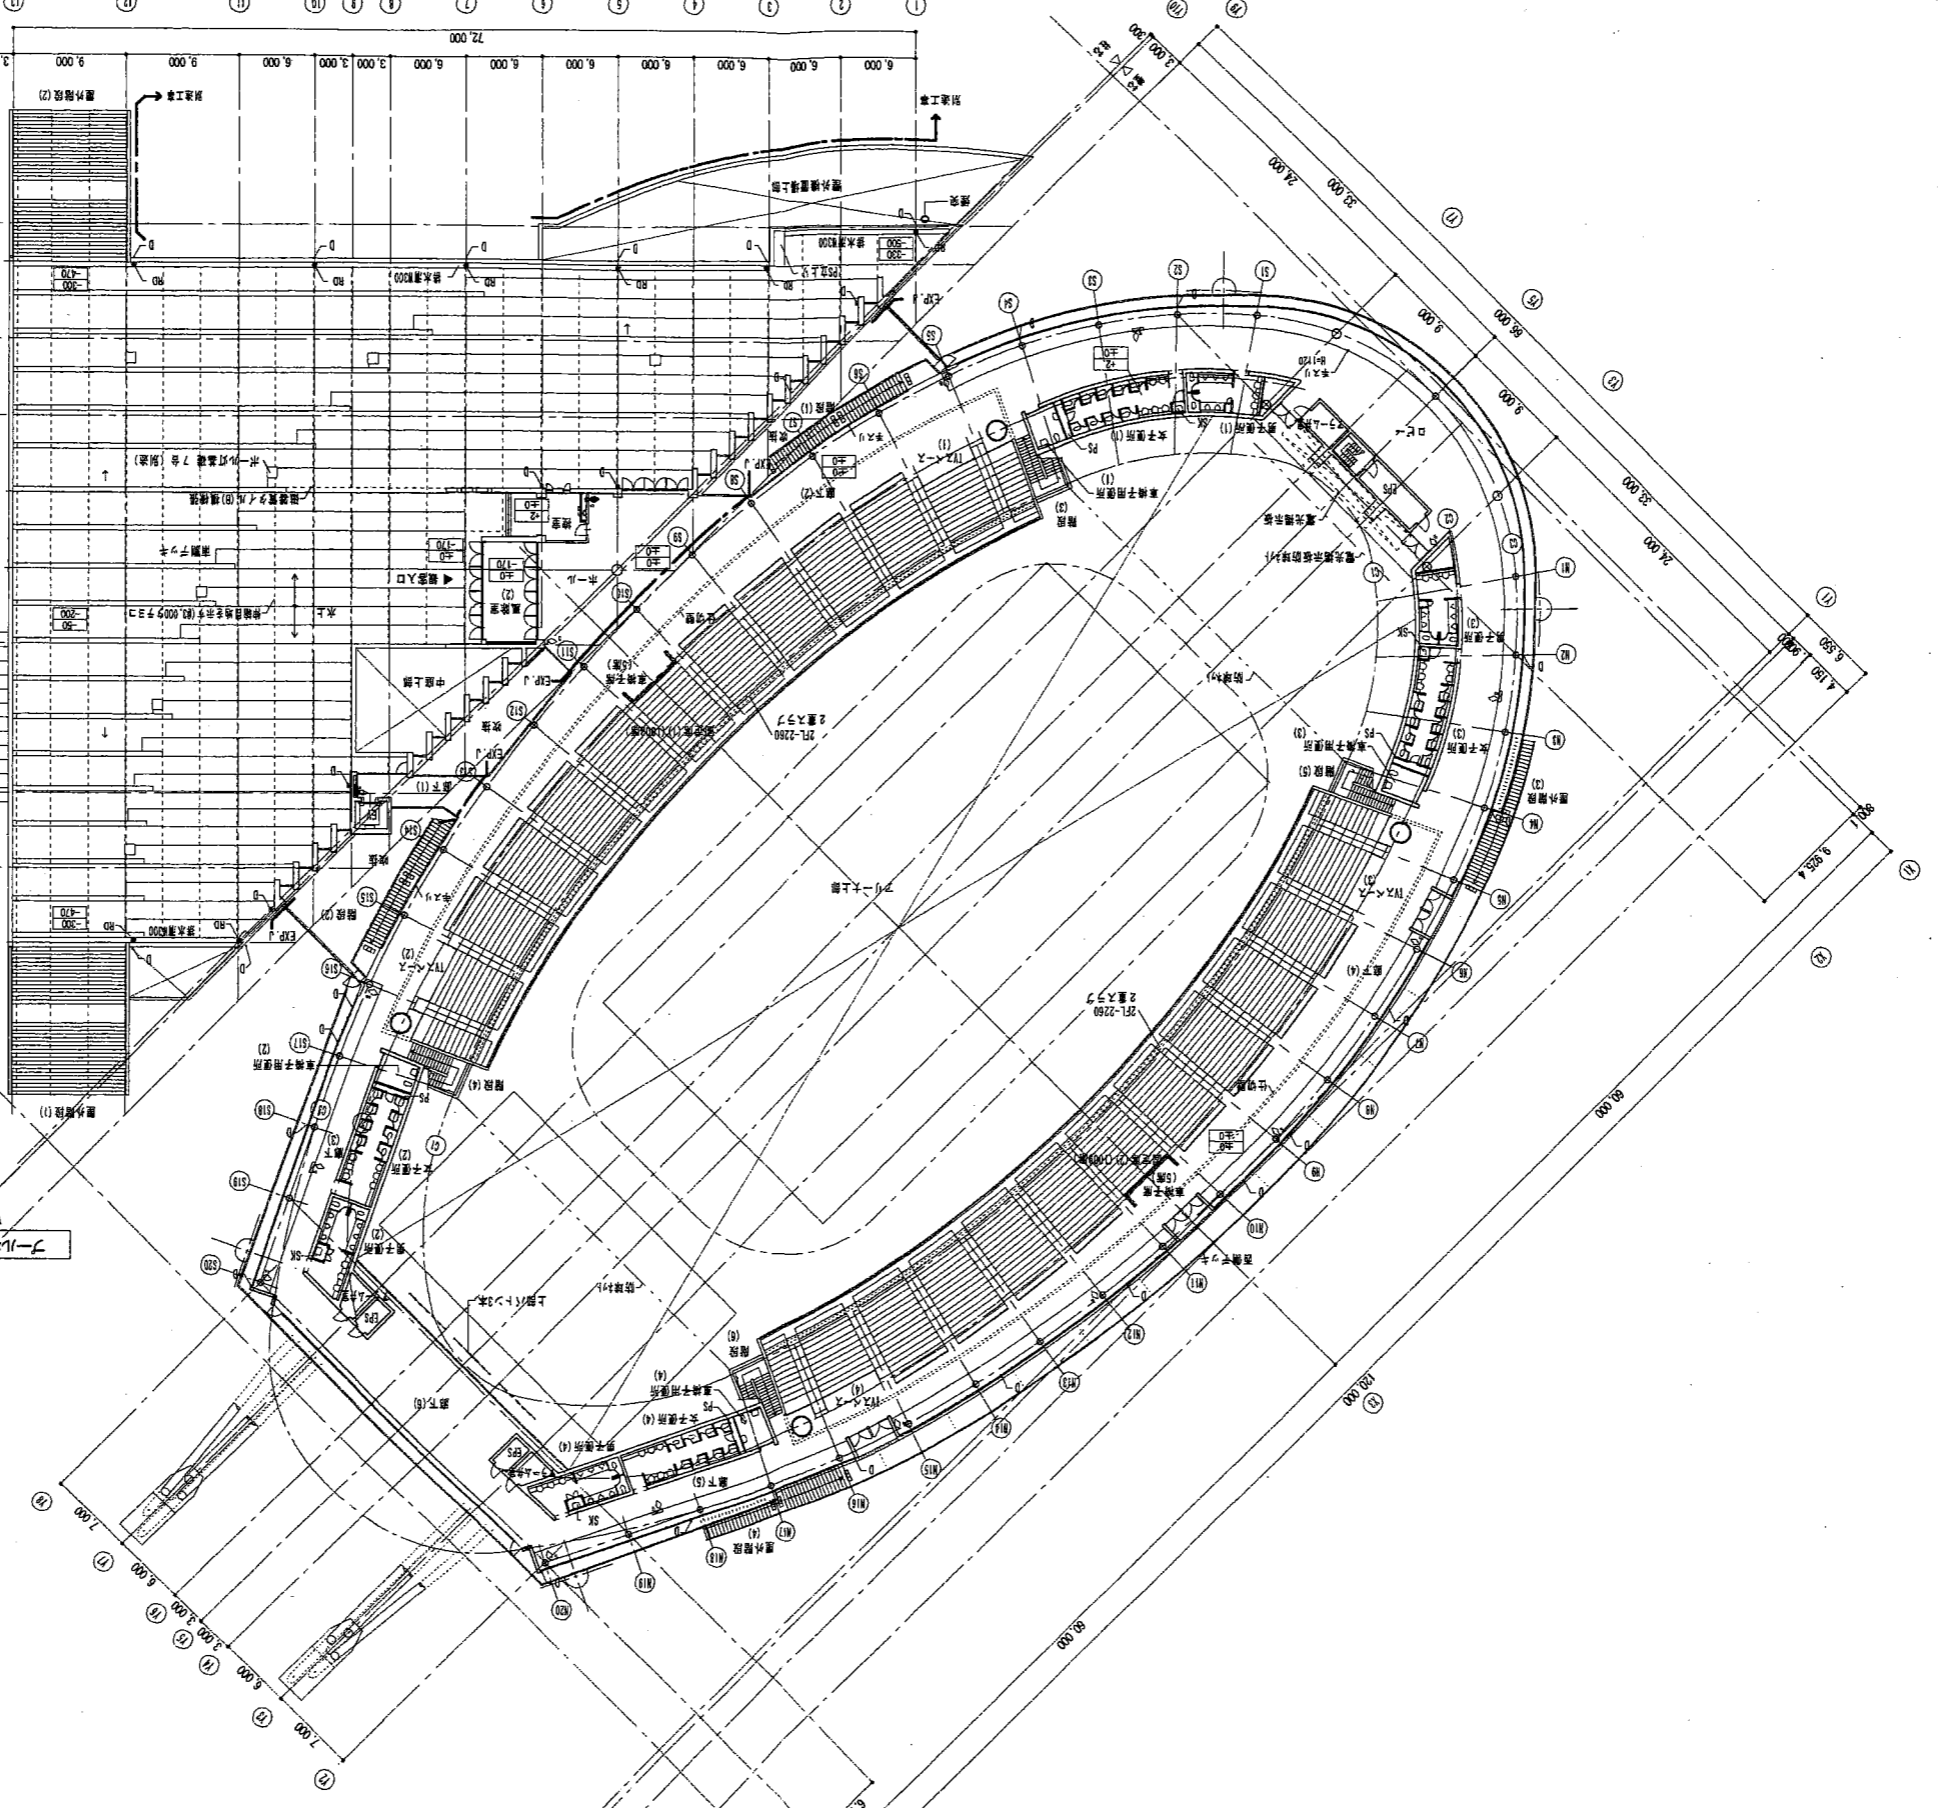


縦寸法  
3,000  
6,000  
6,000  
12,000  
6,000  
6,000

竣工	2003. 8. 7
竣工	2003. 12. 10
竣工	2003. 8. 7


1階平面図	1010101	N	B
17	17		

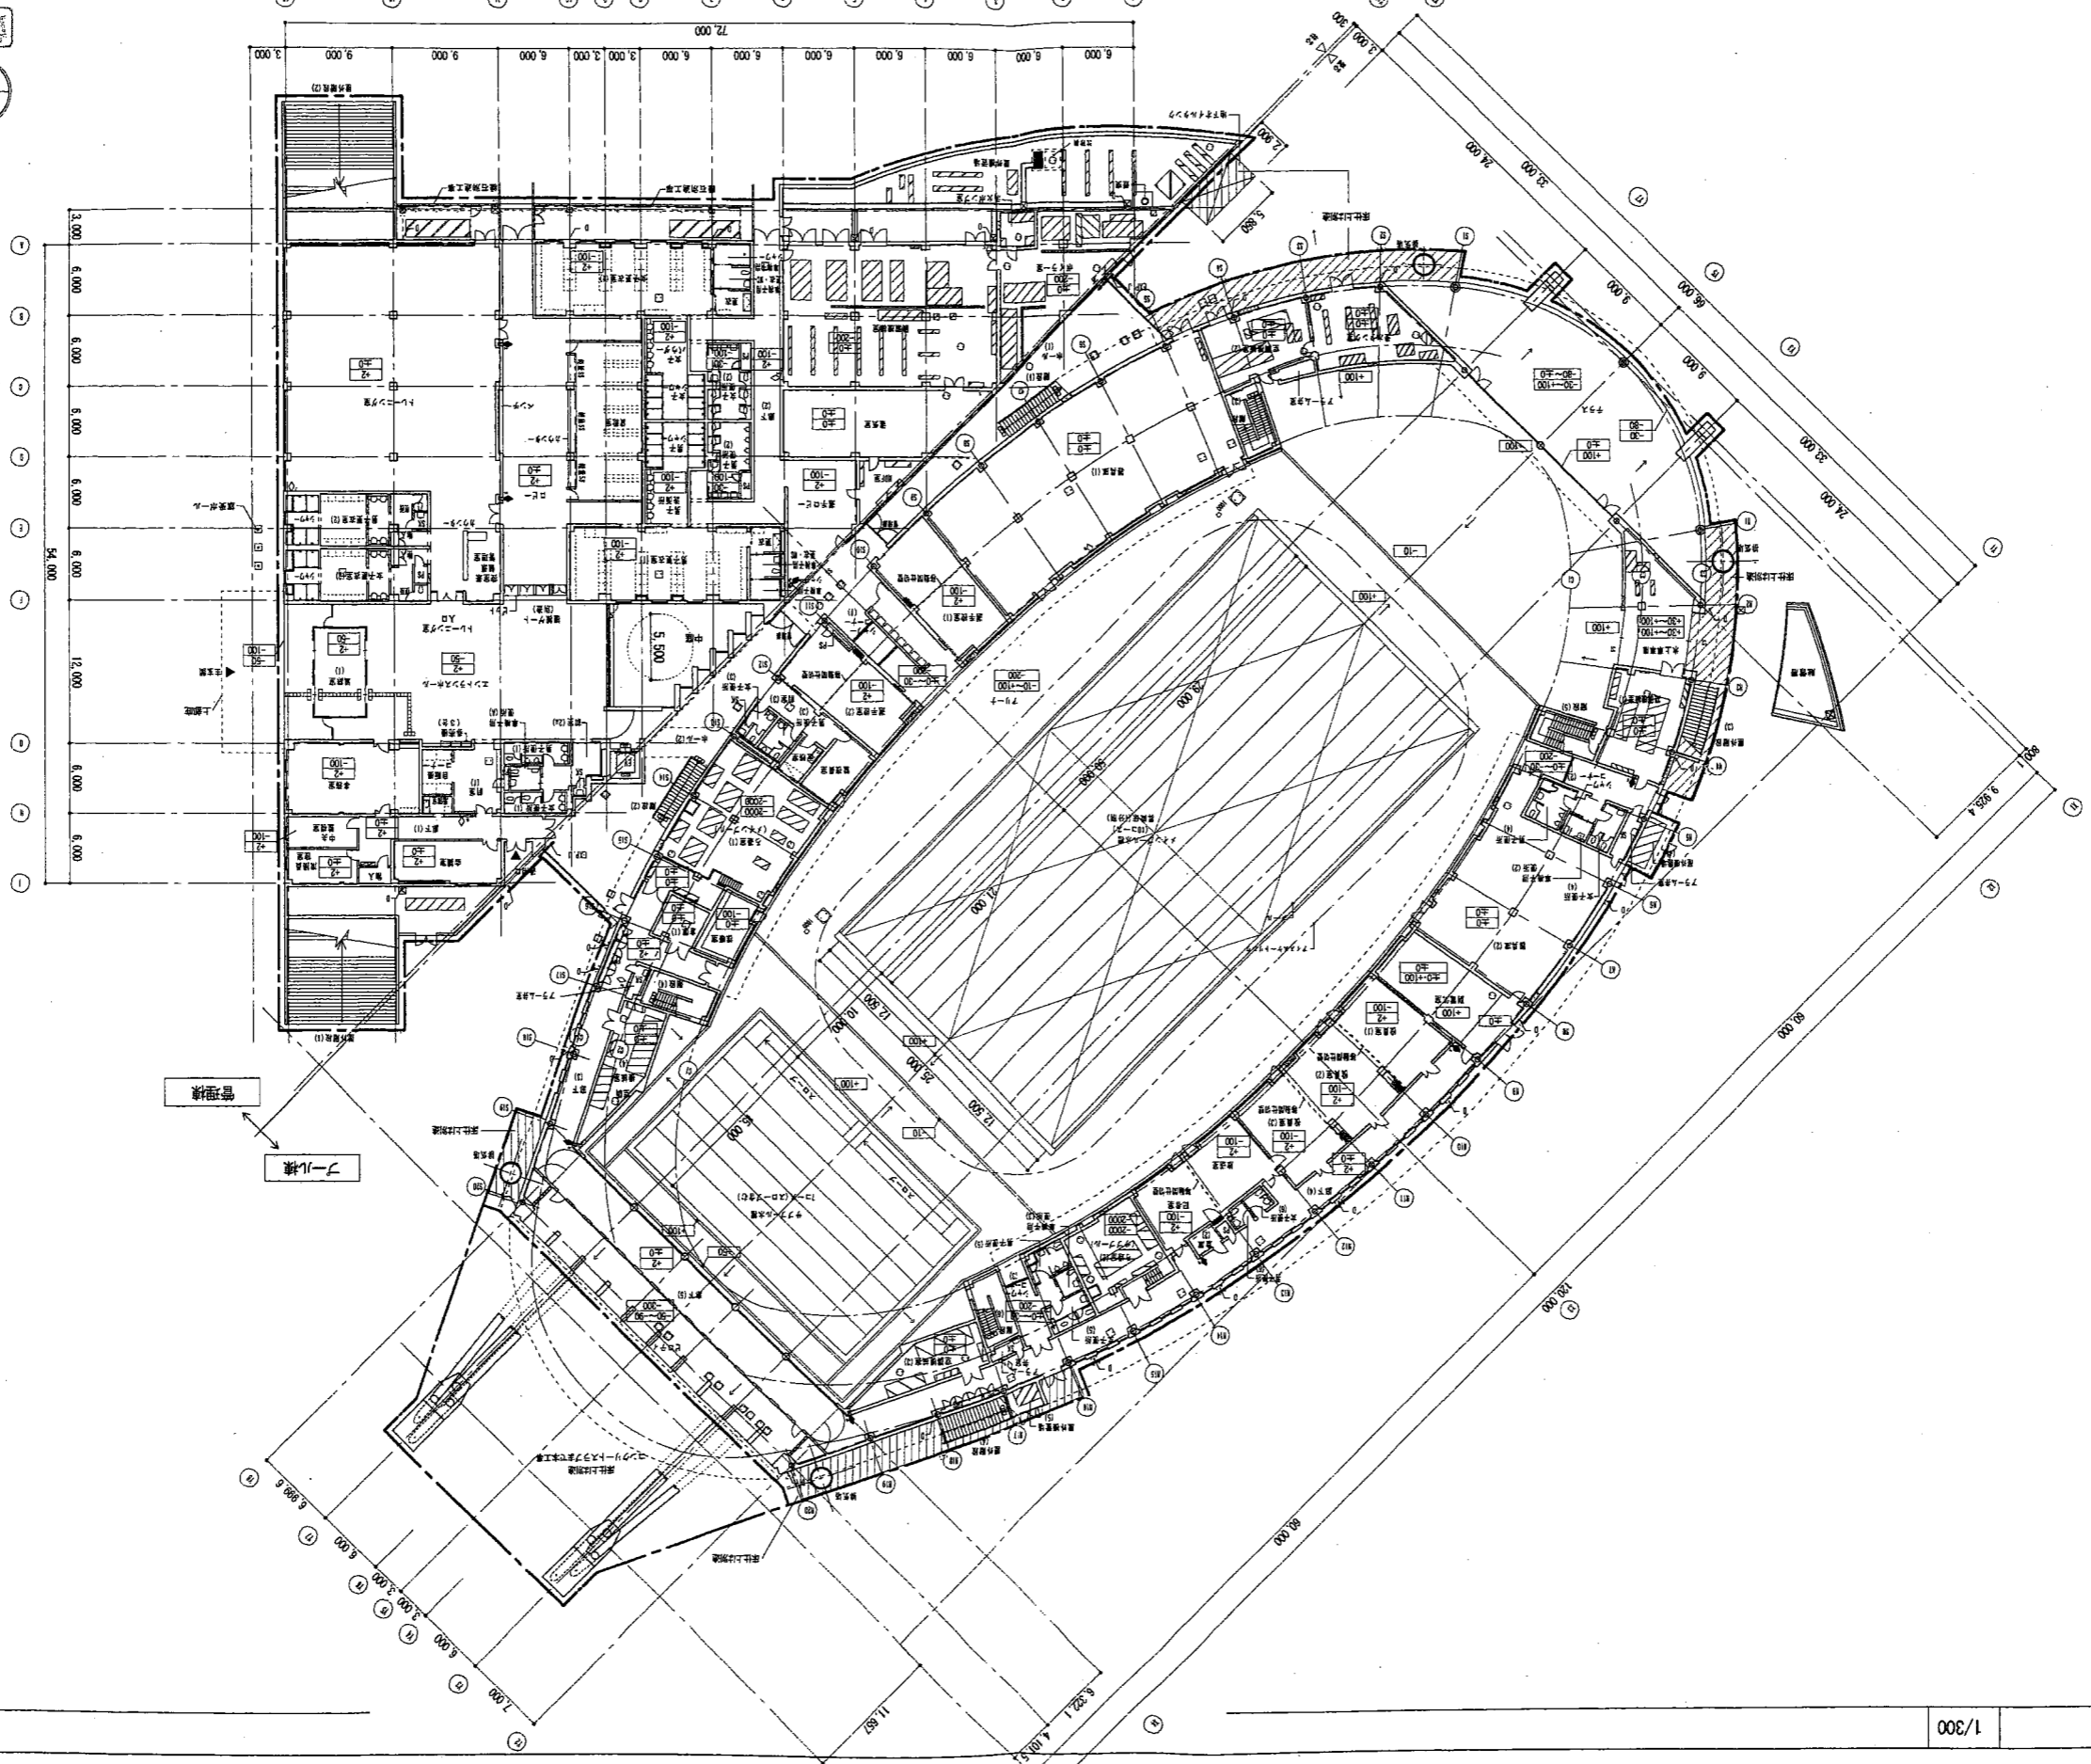

1階平面図

1/300

竣工 2005. 9. 7	特許 2005. 12. 19	設計 2005. 12. 19	監理 2005. 12. 19	010101	N	B
------------------	--------------------	--------------------	--------------------	--------	---	---


  

竣工 2005. 9. 7	特許 2005. 12. 19	設計 2005. 12. 19	監理 2005. 12. 19	010101	N	B
------------------	--------------------	--------------------	--------------------	--------	---	---




ピット平面図 1/300


ピット1・2詳細図 1/50

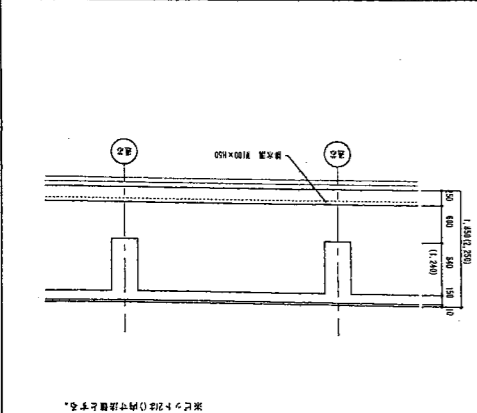


採算大詳細図 図中并 1/50

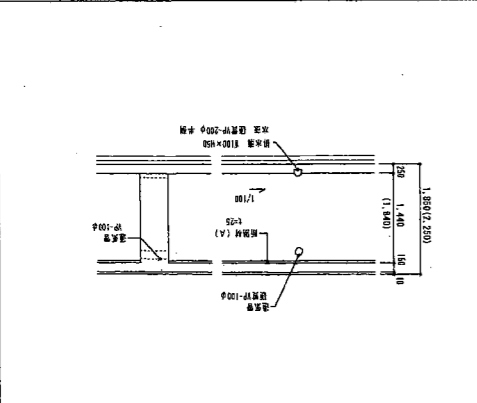

ホビーピット廻り(湧水)詳細図 1/50

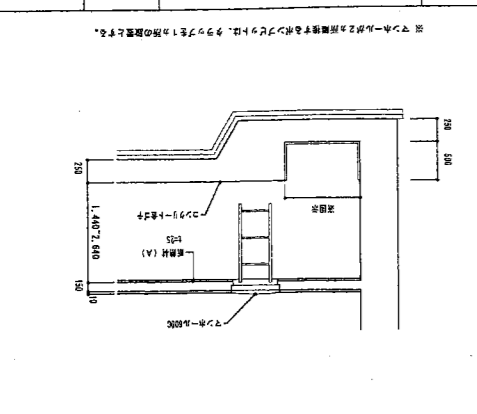

雑用水・汚水槽詳細図 1/50

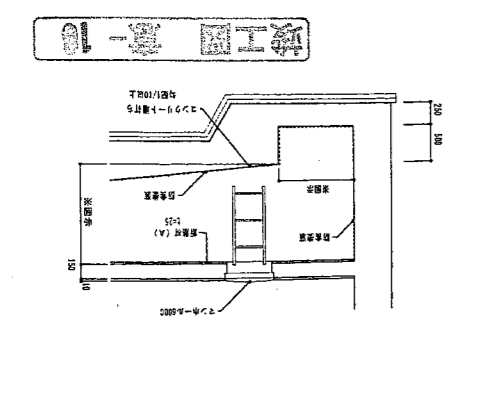

ピット平面図

豊橋総合スポーツ公園 プール棟 建築工事

日建設計